


Venezia  
Polonia

Polonia  
Romania

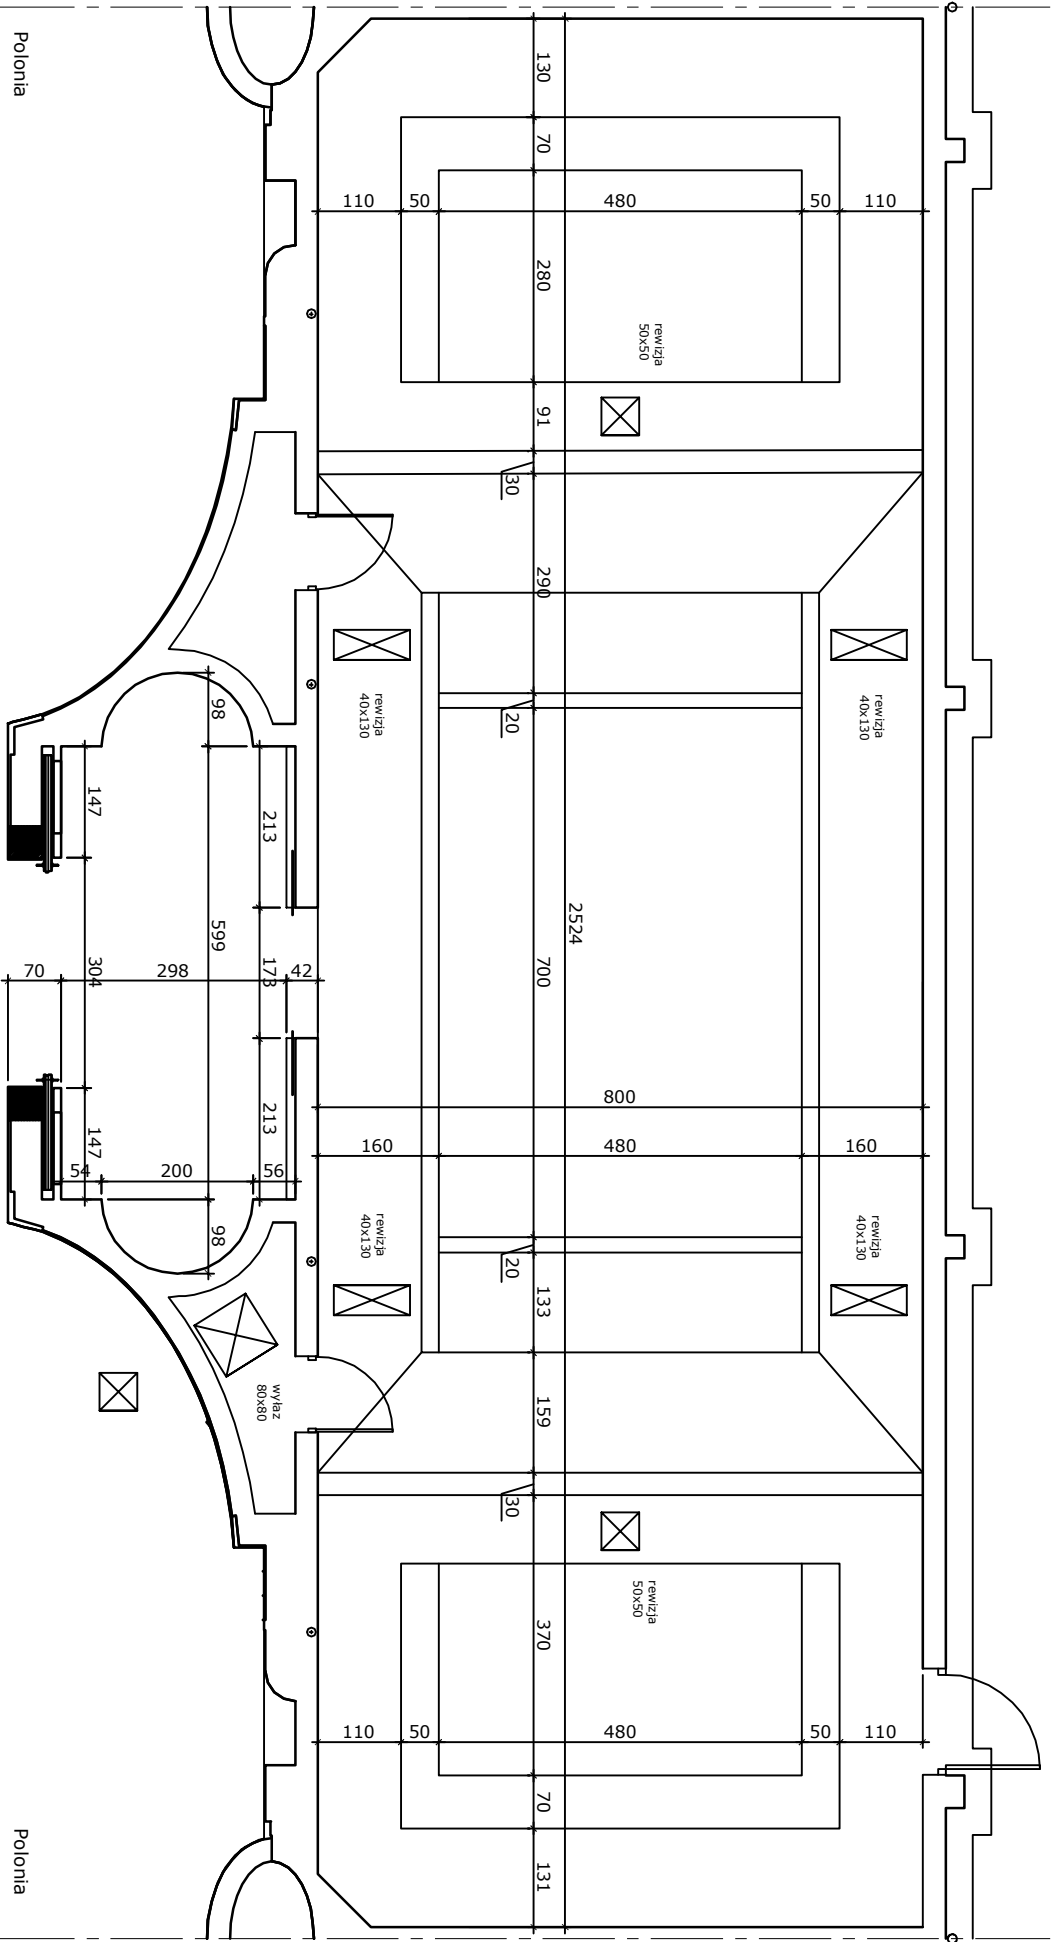

- UWAGI:**
1. Inwentaryzację opracowano na podstawie rysunków przekazanych przez inwestora, wykonanych przez Marcina Kujetowicza w maju 2005r. oraz dokumentacji powykonawczej firmy PPKZ S.A. wykonanej w 2015r.
  2. Nie należy odnierzac wymiarów z rysunku ani używać go jako szablonu. Przed przystąpieniem do jakichkolwiek prac na obiekcie wymagany należy sprawdzić w naturze.
  3. Przed pracami związanymi z ujęciem lub kuciem należy sprawdzić ściany detektorem na obecność niezainwentaryzowanych instalacji.

Opracowanie: <b>Inwentaryzacja stanu istniejącego Pawilon POLONIA w Wenecji</b>			
Temat rysunku <b>Rzut sufitu</b>			
Inwestor Zachęta -- Narodowa Galeria Sztuki Plac Matachowskiego 3, 00-916 Warszawa			
Opracował: PPKZ S.A. w Warszawie mgr inż. Paweł Sobiech nr upr. LUB/0206/OWOK/12		Warszawa lipiec 2015 r. skala 1:100	
Nr rys.		4	